

Starosta Olawski  
ul. 3 Maja 1  
55-200 Olawa

STAROSTWO POWIATOWE  
Olawa, dn. 19 grudnia 2012 r.  
ul. 3 Maja 1, 55-200 OLAWA  
tel./fax 071 30 11 522. 30 11 562

PRACOWNIA PROJEKTOWA  
ARCHITEKTURY "ARACO" S.C.  
53-313 Wrocław ul. Poczta 17/19

## OPINIA nr 1000.2012

z dnia 19.12.2012

POZYTYWNA

Wydana na wniosek z dnia 05.12.2012

Na podstawie art. 28 ust. 1 ustawy z dnia 17 maja 1989r. - Prawo geodezyjne i kartograficzne (Dz. U. z 2010 r. Nr 193 poz. 1287 j.t. z późn. zm.) oraz rozporządzenia Ministra Rozwoju Regionalnego i Budownictwa z dnia 2 kwietnia 2001 r. w sprawie geodezyjnej ewidencji sieci uzbrojenia terenu oraz zespołów uzgadniania dokumentacji projektowej (Dz. U. z 2001 r. Nr 38 poz. 455) przedłożona dokumentacja otrzymała opinię pozytywną.

Temat: **PROJEKT PRAZYŁĄCZA WODY, PRZYŁĄCZA KANALIZACJI  
SANITARNEJ, PRZYŁĄCZA KANALIZACJI DESZCZOWEJ, ORAZ  
PRZEBUDOWY ISTNIEJĄCEGO PRZYŁĄCZA ENERGETYCZNEGO**

Lokalizacja obiektu: **Jelcz-Laskowice - obszar wiejski, Obręb: Biskupice, dz.: 115**

Inwestor: **URZĄD GMINY JELCZ LASKOWICE  
55-220 Jelcz-Laskowice ul. Wincentego Witosa 24**

po zbadaniu przedłożonej dokumentacji projektowej w zakresie bezkolizyjności z istniejącymi w terenie i projektowanymi innymi przewodami i urządzeniami, z obiektami budowlanymi, znakami osnów geodezyjnych i zielenią wysoką.


### Uwagi i zalecenia:

Bez uwag.

ZA ZGODNOŚĆ  
Z CPK  
mgr inż. Jakub Onyszkiewicz  
architekt  
upr. budowlane do projektowania  
bez ograniczeń w specjalności  
architektonicznej nr 22/DSOKK/2012


z p. STAROSTY  
mgr inż. Ewa Wolska  
architekt  
upr. budowlane do projektowania  
bez ograniczeń w specjalności  
architektonicznej nr 22/DSOKK/2012



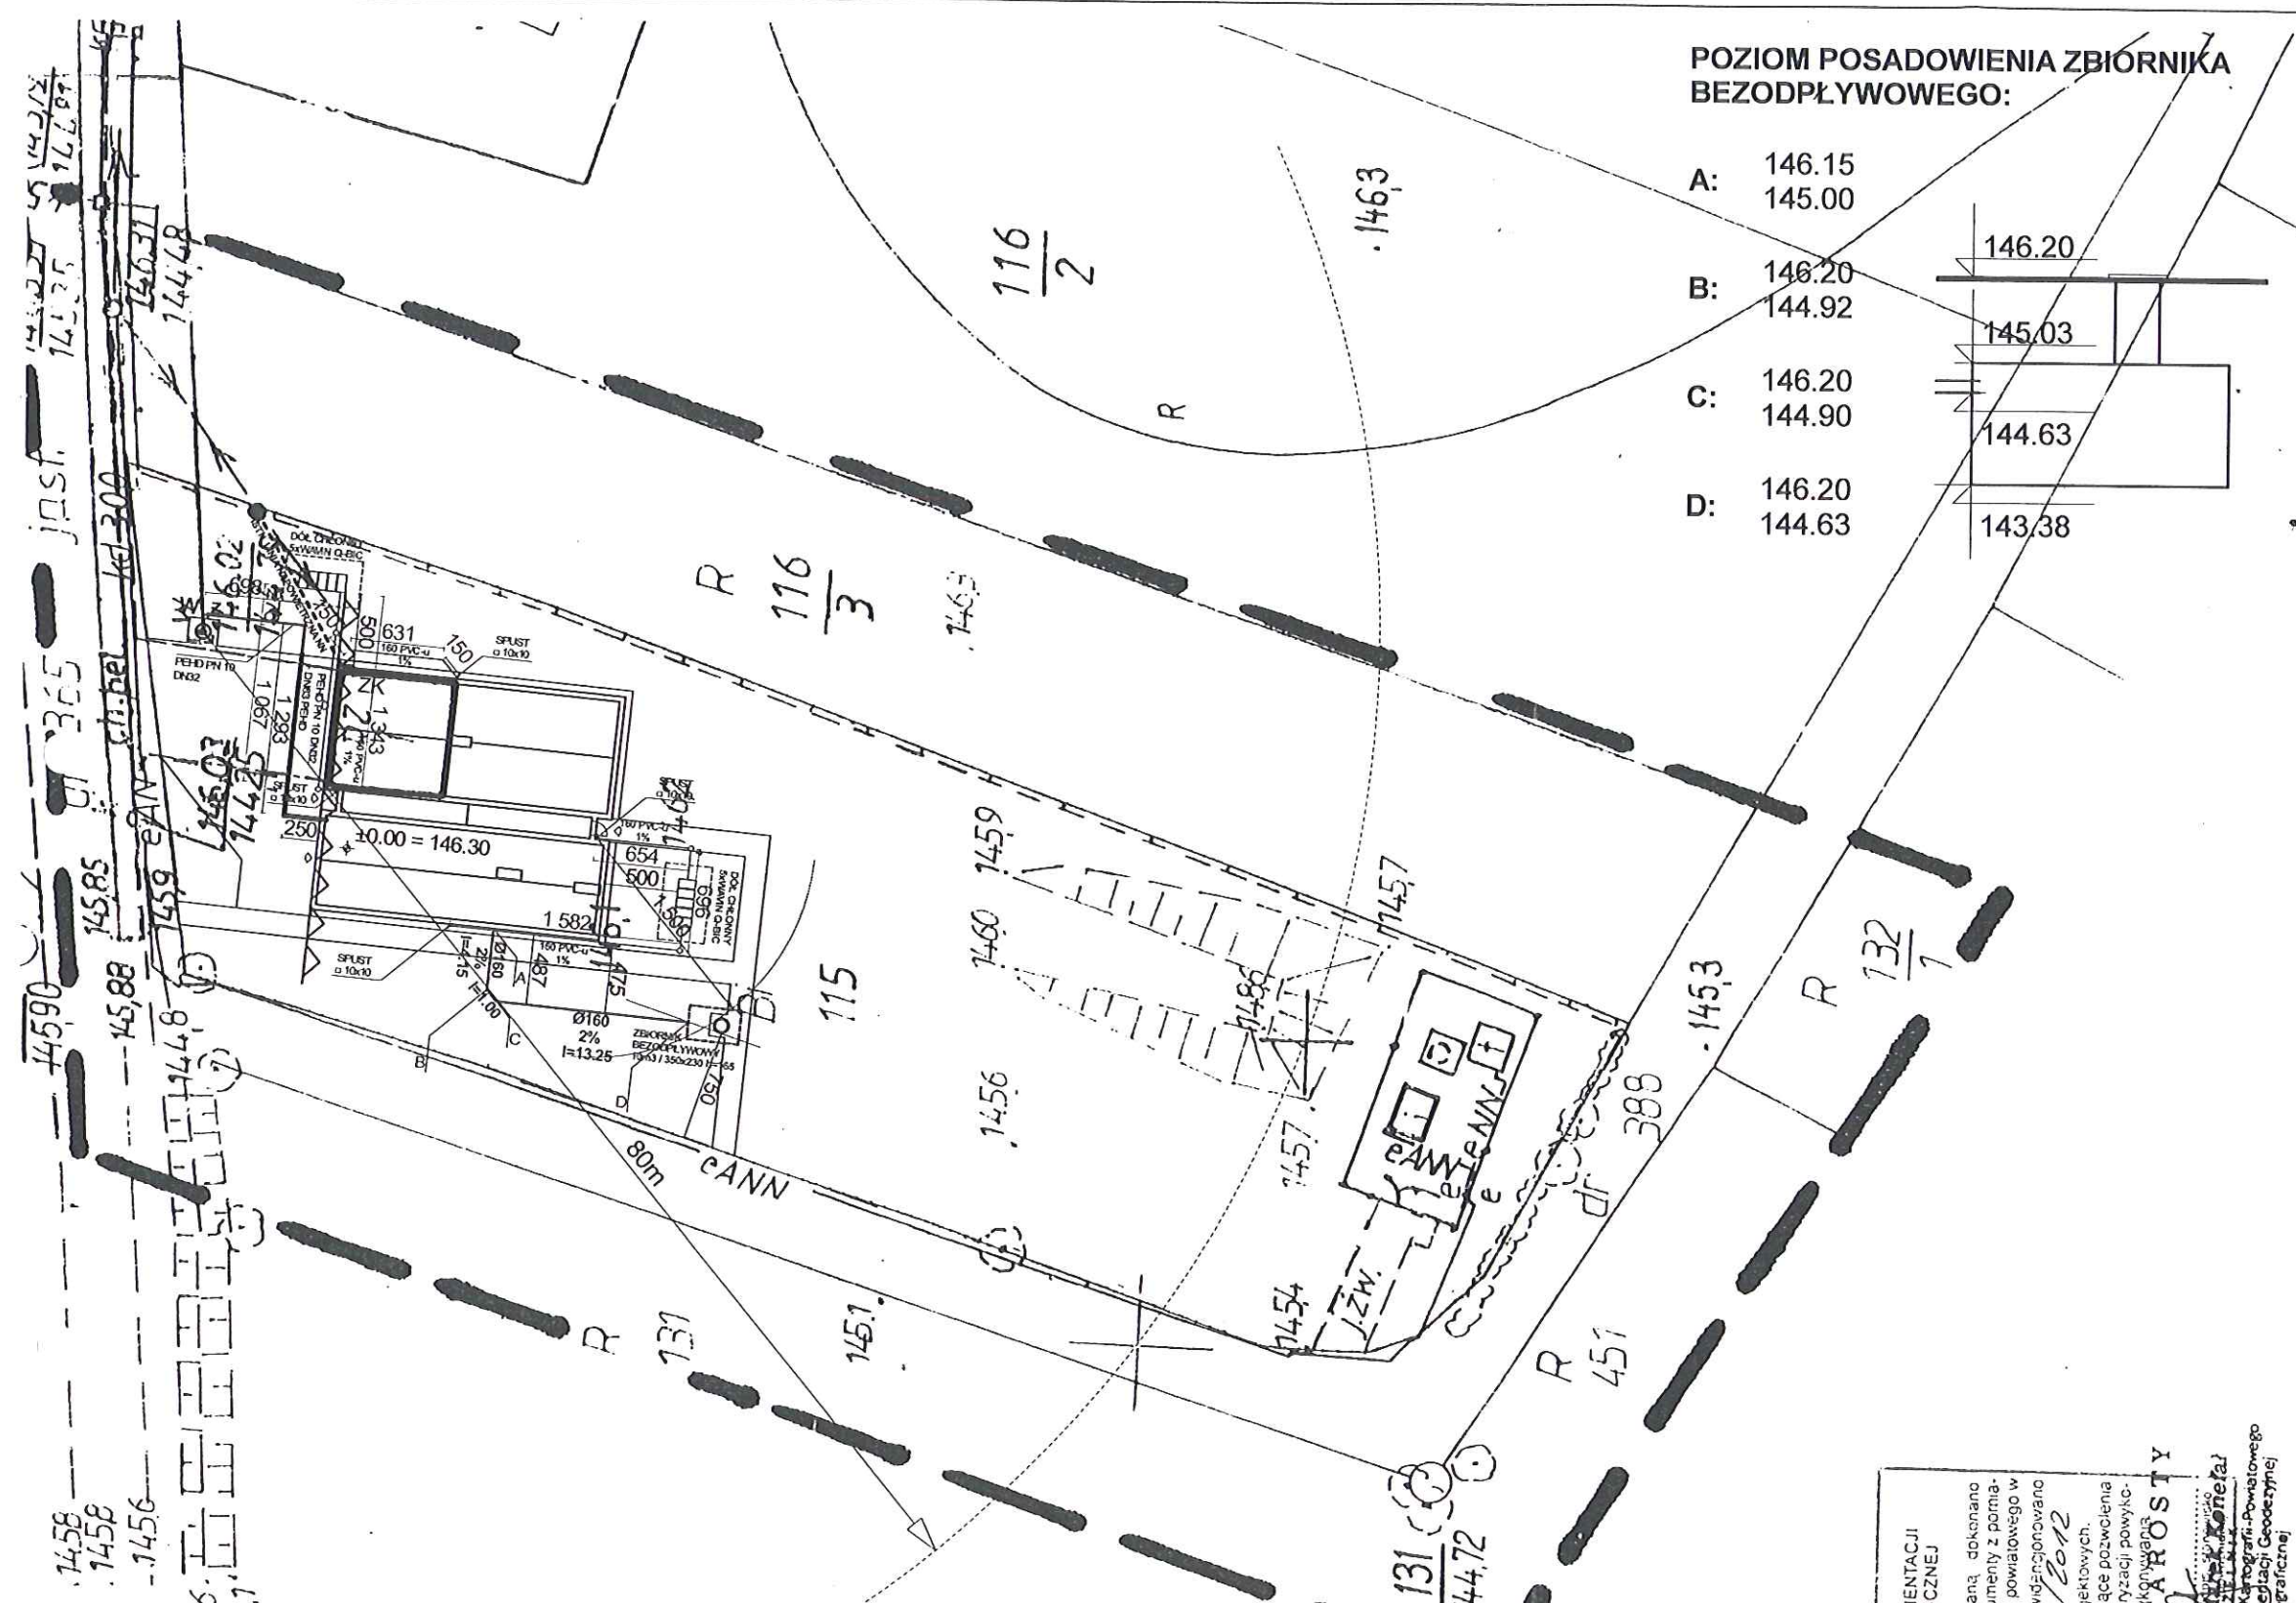

POZIOM POSADOWIENIA ZBIORNIKA  
BEZODPŁYWOWEGO:

- A: 146.15  
145.00  
B: 146.20  
144.92  
C: 146.20  
144.90  
D: 146.20  
144.63

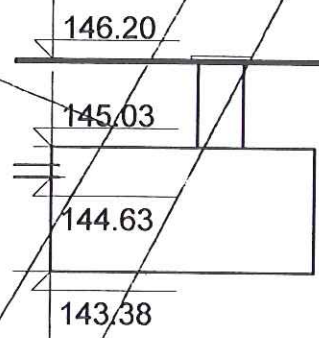

- LEGENDA:
- GRANICA DZIAŁKI, OGRÓDZENIE Z SIATKI  
CIĄGNIONEJ, PROD. BEJA FENCE
  - PROJEKTOWANE PRZYŁĄCZE WODY
  - PRZYŁĄCZE KAN. SANITARNEJ  
- DO ZBIORNIKA BEZODPŁYWOWEGO
  - PRZYŁĄCZE KAN. DESZCZOWEJ  
- DO DOŁÓW CHŁONNYCH WAVIN Q-BIC
  - ISTNIEJĄCE PRZYŁĄCZE ENERGII  
ELEKTRYCZNEJ

ZA ZŁOTNOŚĆ  
C. OKR. 2012  
mgr inż. Jakub Onyszkiewicz  
architekt  
upr. budowlane do projektowania  
bez ograniczeń w specjalności  
architektonicznej nr 22/DSOKK/2012

STAROSTA OLĄWSKI  
Na podstawie art. 28 ust. 1 ustawy z dnia 17 maja 1994 r. - Prawo geodezyjne i kartograficzne Dz. U. z 2000 r. Nr 100 poz. 1086 i Nr 120, poz. 1268) uzgodniono usytuowania projektowanych sieci uzbrojenia terenu (sieci wodnej, kanalizacyjnej, sanitarnej, gazowej oraz elektrycznej) i geodezyjnej inwentaryzacji przykrojowej przed wykonaniem prac geodezyjnych. W razie niezgodności realizacji sieci uzbrojenia terenu z uzgodnionym projektem inwestor zobowiązany jest przedłożyć mapę z wynikami pomiarów powykonawczych właściwemu organowi administracji architektoniczno-budowlanej. Uzgodnienie usytuowania projektowanych sieci uzbrojenia terenu zachowuje ważność przez 3 lata od dnia wydania opinii w sprawie uzgadniania usytuowania projektowanych sieci uzbrojenia terenu. Uzgodnienie traci ważność w przypadku, o którym mowa w § 13 rozporządzenia Ministra Regionalnego i Budownictwa z dnia 2 kwietnia 2001 r. w sprawie geodezyjnej ewidencji sieci uzbrojenia terenu oraz zespołów uzgadniania dokumentacji projektowej (Dz. U. Nr 38, poz. 455).

1000 2012  
(sygn. opinii)  
19.12.2012

STAROSTA OLĄWSKI  
POWATOWY OŚRODEK DOKUMENTACJI  
GEODEZYJNEJ I KARTOGRAFICZNEJ  
W OLĄWIE  
W obszarze oznaczonym linią przerywaną dokonano aktualizacji treści mapy zasadniczej. Dokumenty z pomiaru uzupełniającego dotyczącego zasobu powiatowego w dniu 30.09.2012 r. i są zgodne z zapisami z dnia 10.10.2012 r. Niniejsza mapa może służyć do celów projektowych. Projektowane obiekty budowlane wymagające pozwolenia na budowę podlegają wytyczeniu i inwentaryzacji powyższej przez jednostki uprawnione do wykonywania prac geodezyjnych.

30.09.2012  
mgr inż. Jakub Onyszkiewicz  
mgr inż. Rafał Onyszkiewicz  
mgr inż. Jarosław Hirowski  
mgr inż. Maria Uchmanowicz  
mgr inż. Alina Faliszewska  
mgr inż. Barbara Majchrzak

jedn. projektowa:	araco S.C. PRACOWNIA PROJEKTOWA ARCHITEKTURA nlp: 899-00-05-896 biuro: ul. POCTOWA 17/19 53-313 Wrocław tel/fax 0048 71 3640852 pracownia: ul. ZAPORSKA 62/1 53-416 Wrocław tel/fax 0048 71 3676994 www.araco.pl e-mail: araco@araco.pl info@araco.pl	skala:	1:500
temat:	REMONT I ROZBUDOWA REMIZY OCHOTNICZEJ STRAŻY POŻARNEJ w BISKUPICACH OLĄWSKICH WRAZ Z BUDOWĄ INFRASTRUKTURY TECHNICZNEJ ORAZ PRZEBUDOWĄ PODJAZDU DLA WOZÓW BOJOWYCH. ul. Główna 2a, działka nr 115, AM-2, obręb: BISKUPICE; gm. Jelcz-Laskowice, powiat oląwski	stadium:	PB/W
adres:	Urząd Gminy Jelcz-Laskowice ul. Wincentego Witosa 24, 55-220 Jelcz-Laskowice	data:	11.2012
inwestor:	PRZYŁĄCZE WODY, PRZYŁĄCZE KS - DO ZBIORNIKA BEZODPŁ., PRZYŁĄCZE KD - DO DOŁÓW CHŁONNYCH, ISTN. PRZYŁĄCZE EE	reviser:	A
branża:	mgr inż. arch. Jakub Onyszkiewicz uprawnienia nr 22/DSOKK/2012 mgr inż. arch. Rafał Onyszkiewicz uprawnienia nr 565/87/UW mgr inż. Jarosław Hirowski uprawnienia nr 36/90/UW mgr inż. Maria Uchmanowicz uprawnienia nr 375/87/UW mgr inż. Alina Faliszewska uprawnienia nr 220/92/UW mgr inż. Barbara Majchrzak uprawnienia nr 98/88/UW		
zespół projektowy:	A		
INSTALACJE ELEKTRYCZNE	mgr inż. Alina Faliszewska uprawnienia nr 220/92/UW mgr inż. Barbara Majchrzak uprawnienia nr 98/88/UW		
nazwa rysunku:	PLANSZA ZBIORCZA PRZYŁĄCZY - EGZ. DLA ZUDP	nr rysunku:	00