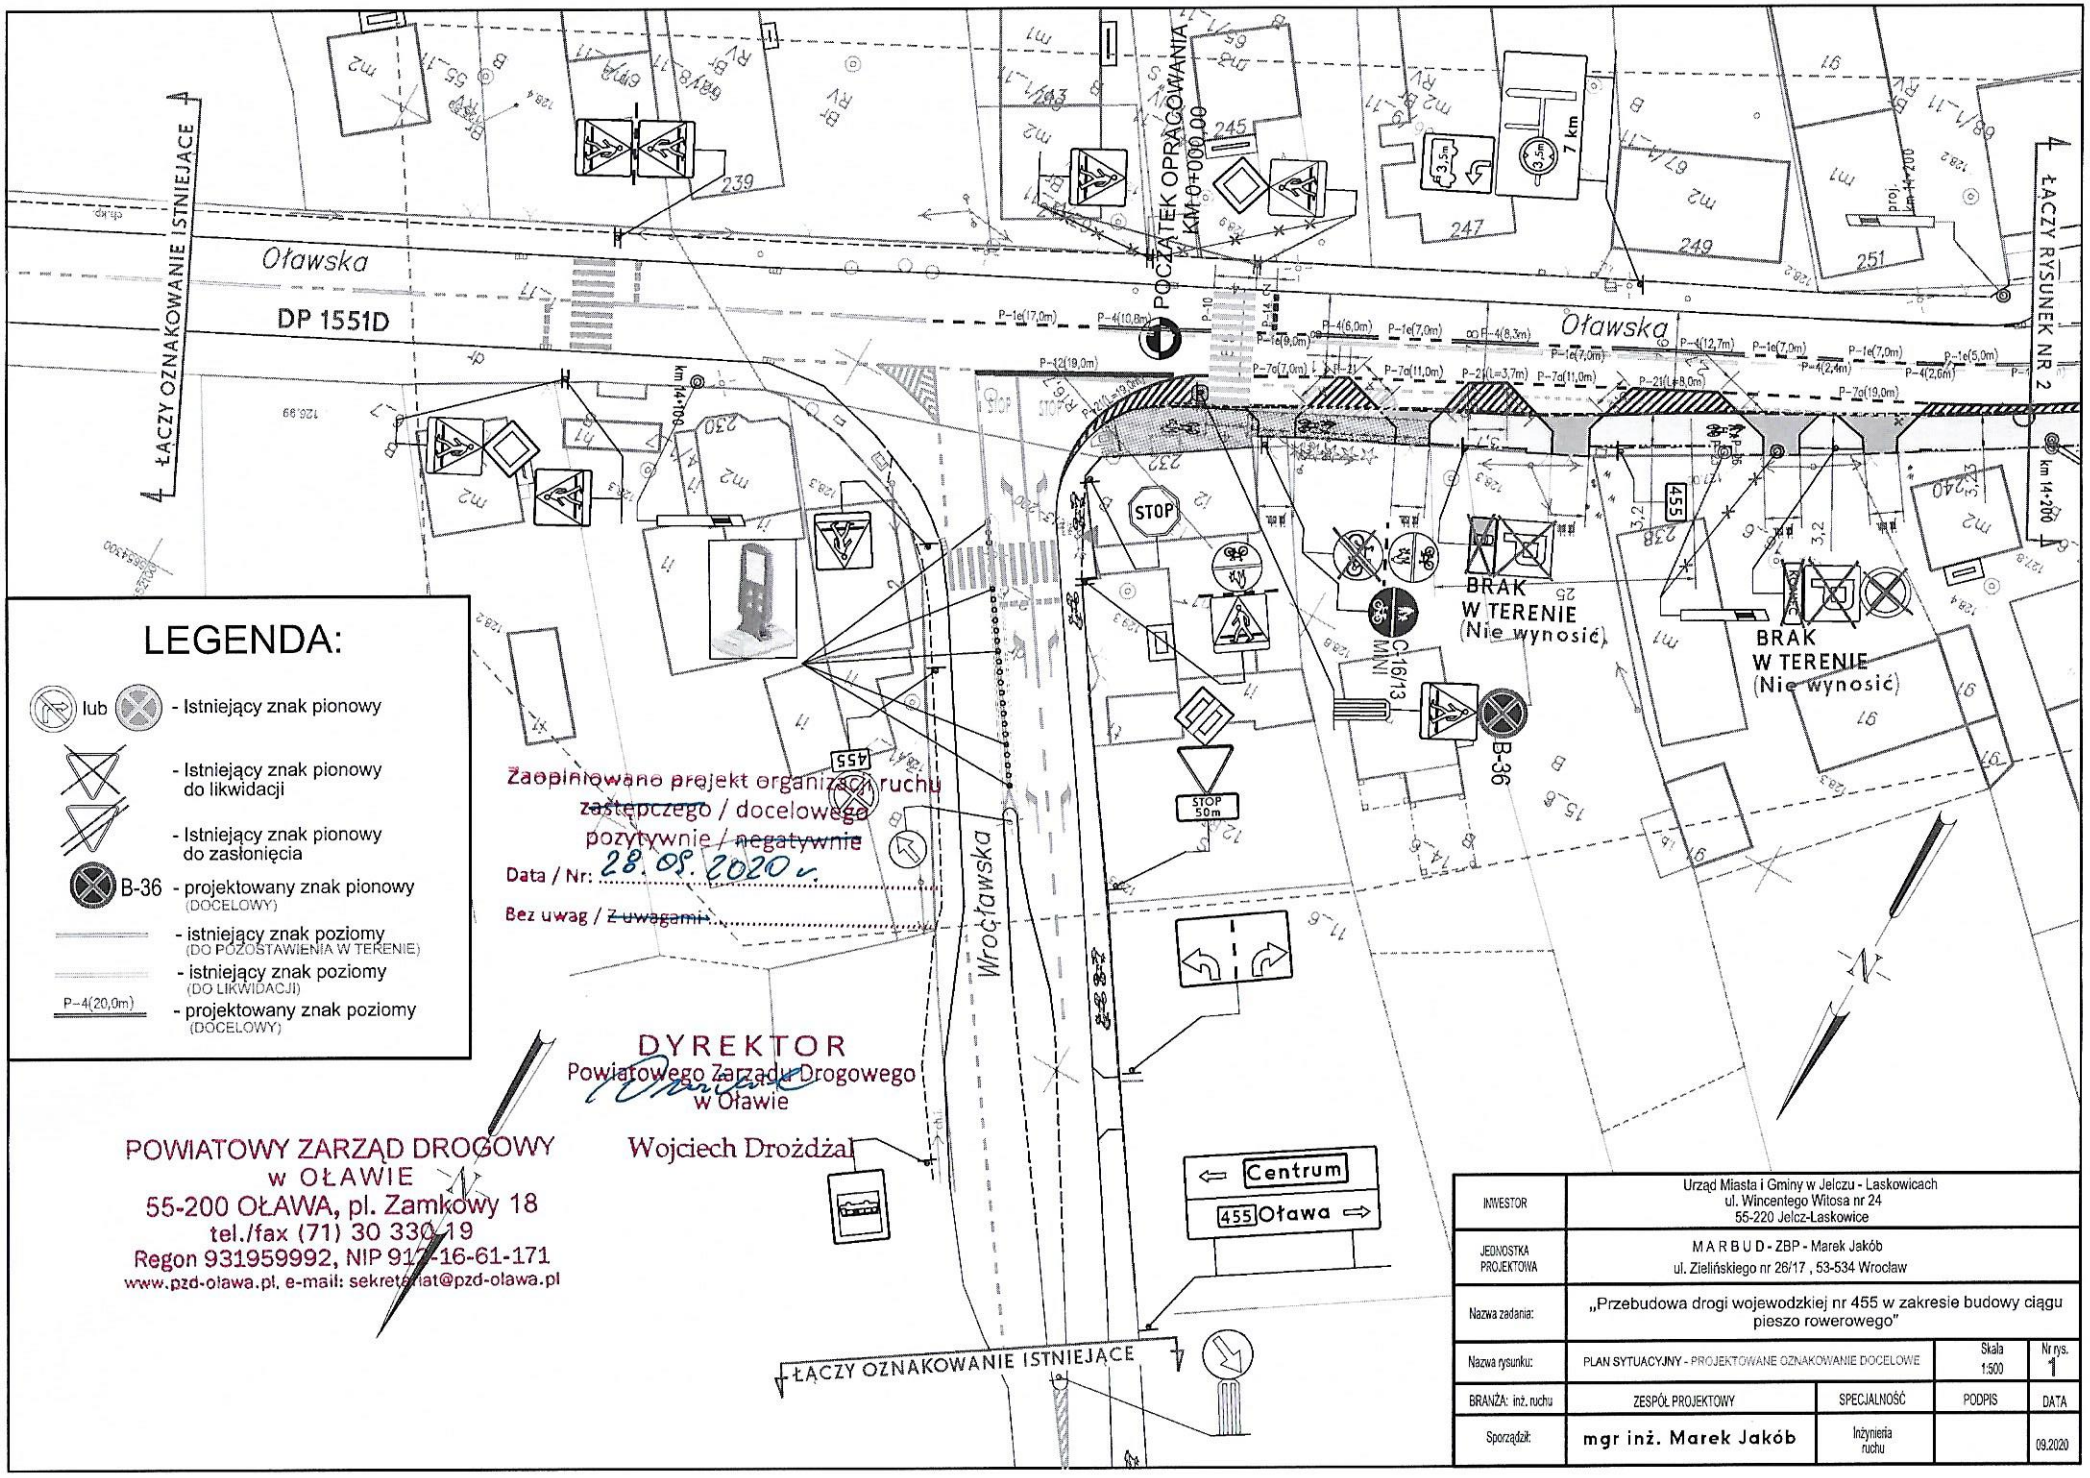

LEGENDA:

- lub - Istniejący znak pionowy
- Istniejący znak pionowy do likwidacji
- Istniejący znak pionowy do zasłonięcia
- B-36 - projektowany znak pionowy (DOCELOWY)
- istniejący znak poziomy (DO POZOSTAWIENIA W TERENIE)
- istniejący znak poziomy (DO LIKWIDACJI)
- P-4(20,0m) - projektowany znak poziomy (DOCELOWY)

Zaopiniowano projekt organizacji ruchu ~~zastępczego~~ / docelowego ~~pozytywnie~~ / ~~negatywnie~~
Data / Nr: 28.08.2020 r.
Bez uwag / ~~Z uwagami~~:

DYREKTOR
Powiatowego Zarządu Drogowego
w Oławie
Wojciech Drożdżal

POWIATOWY ZARZĄD DROGOWY
w OŁAWIE
55-200 OŁAWA, pl. Zamkowy 18
tel./fax (71) 30 330 19
Regon 931959992, NIP 912-16-61-171
www.pzd-oława.pl, e-mail: sekretariat@pzd-oława.pl

INWESTOR	Urząd Miasta i Gminy w Jelczu - Laskowicach ul. Wincentego Witosa nr 24 55-220 Jelcz-Laskowice			
JEDNOSTKA PROJEKTOWA	M A R B U D - ZBP - Marek Jakób ul. Zielińskiego nr 26/17 , 53-534 Wrocław			
Nazwa zadania:	„Przebudowa drogi wojewodzkiej nr 455 w zakresie budowy ciągu pieszo rowerowego"			
Nazwa rysunku:	PLAN SYTUACYJNY - PROJEKTOWANE OZNAKOWANIE DOCELOWE		Skala 1:500	Nr rys. 1
BRANŻA: inż. ruchu	ZESPÓŁ PROJEKTOWY	SPECJALNOŚĆ	PODPIS	DATA
Sporządził:	mgr inż. Marek Jakób	Inżynieria ruchu		09.2020